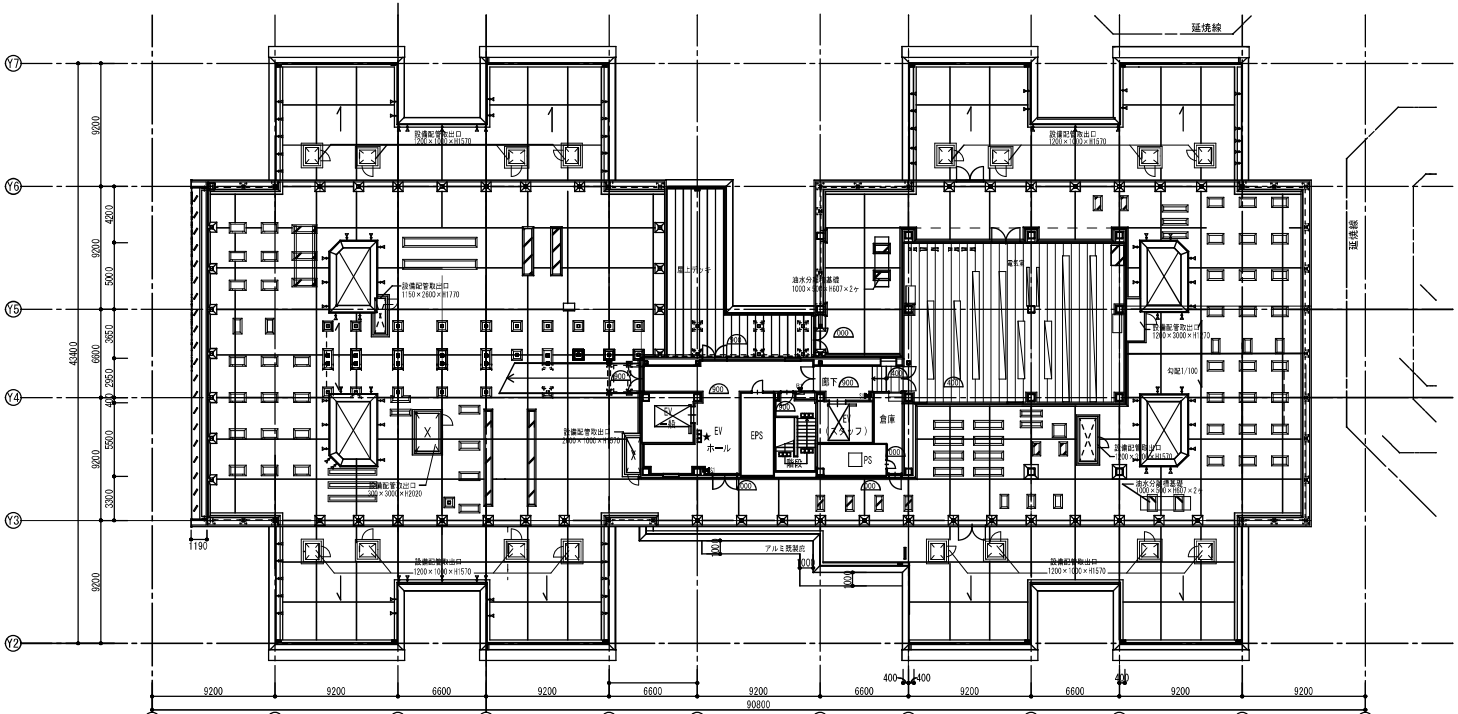

（療養病棟）25床
（地域包括ケア病棟）20床

一般病床 （47床）
4床室×5
2床室×2
1床室×23
23床

療養病床 （25床）
4床室×12
2床室×1
1床室×11
25床

地域包括ケア病棟病床 （20床）
4床室×8
2床室×2
1床室×10
25床

凡 例	
	RC壁
	LGS壁
ALC	ALC壁 （割は立面図参照）
ECP	ECP壁 （割は立面図参照）
100	床仕上レベル(特記なき限り FL±0)
100	外構仕上レベル(TP±0)
△ ▲	丸環（左：壁付、右：床付）
	水勾配(特記なき限り1/100)
□ ▥	視覚障害者用床タイル(I-01-7)
S1	消火器ボックス （S1：壁埋込型）
B	補助散水栓 設備工事、開口補強建築工事 （B1：一般タイプ B2：ロータイプ B3:消火器一体タイプ）
RD RD	ルーフドレイン YRD: 横型ルーフドレイン、TRD: 縦型ルーフドレイン、CRD: 中継ルーフドレイン
P	竪樋（カラーVP125φ （白）・カラーVP100φ （西））内樋（VP100φ）
	竪樋（VP125φ （隠蔽部）・VP100φ （隠蔽部）
Pa	竪樋（アルミ管（黒色） 165φ（東）140φ（北）114φ（西））
TR	タラップ A・B・C: 種別 1: 背籠なし2: 背籠あり
	機械基礎（形状・サイズは平面詳細図参照）
	雨水桝 （桝リスト参照）
OF	オーバーフロー管
	シート防水伝張材(W900)
	マンホール(鋳鉄製 防水・防臭型、タラップ付)
	排水溝 (SUS格目グレーチング蓋T-2)
	延焼線
★	バリヤフリー標識

安井建築設計事務所竣工番号		O－25－004
完成図作成責任者		
中野・モロドミ・中島建設共同企業体		
総括部長	現場代理人	作成担当者
(株)中野建設	(株)中野建設	(株)中野建設
大島満男	熊畑嘉彦	古賀孝宏

公立佐賀中央病院建設工事

A	（建築工事）	
005	3階平面図 A1 1:200 A3 1:400	
	安井・平野建築設計共同体	